


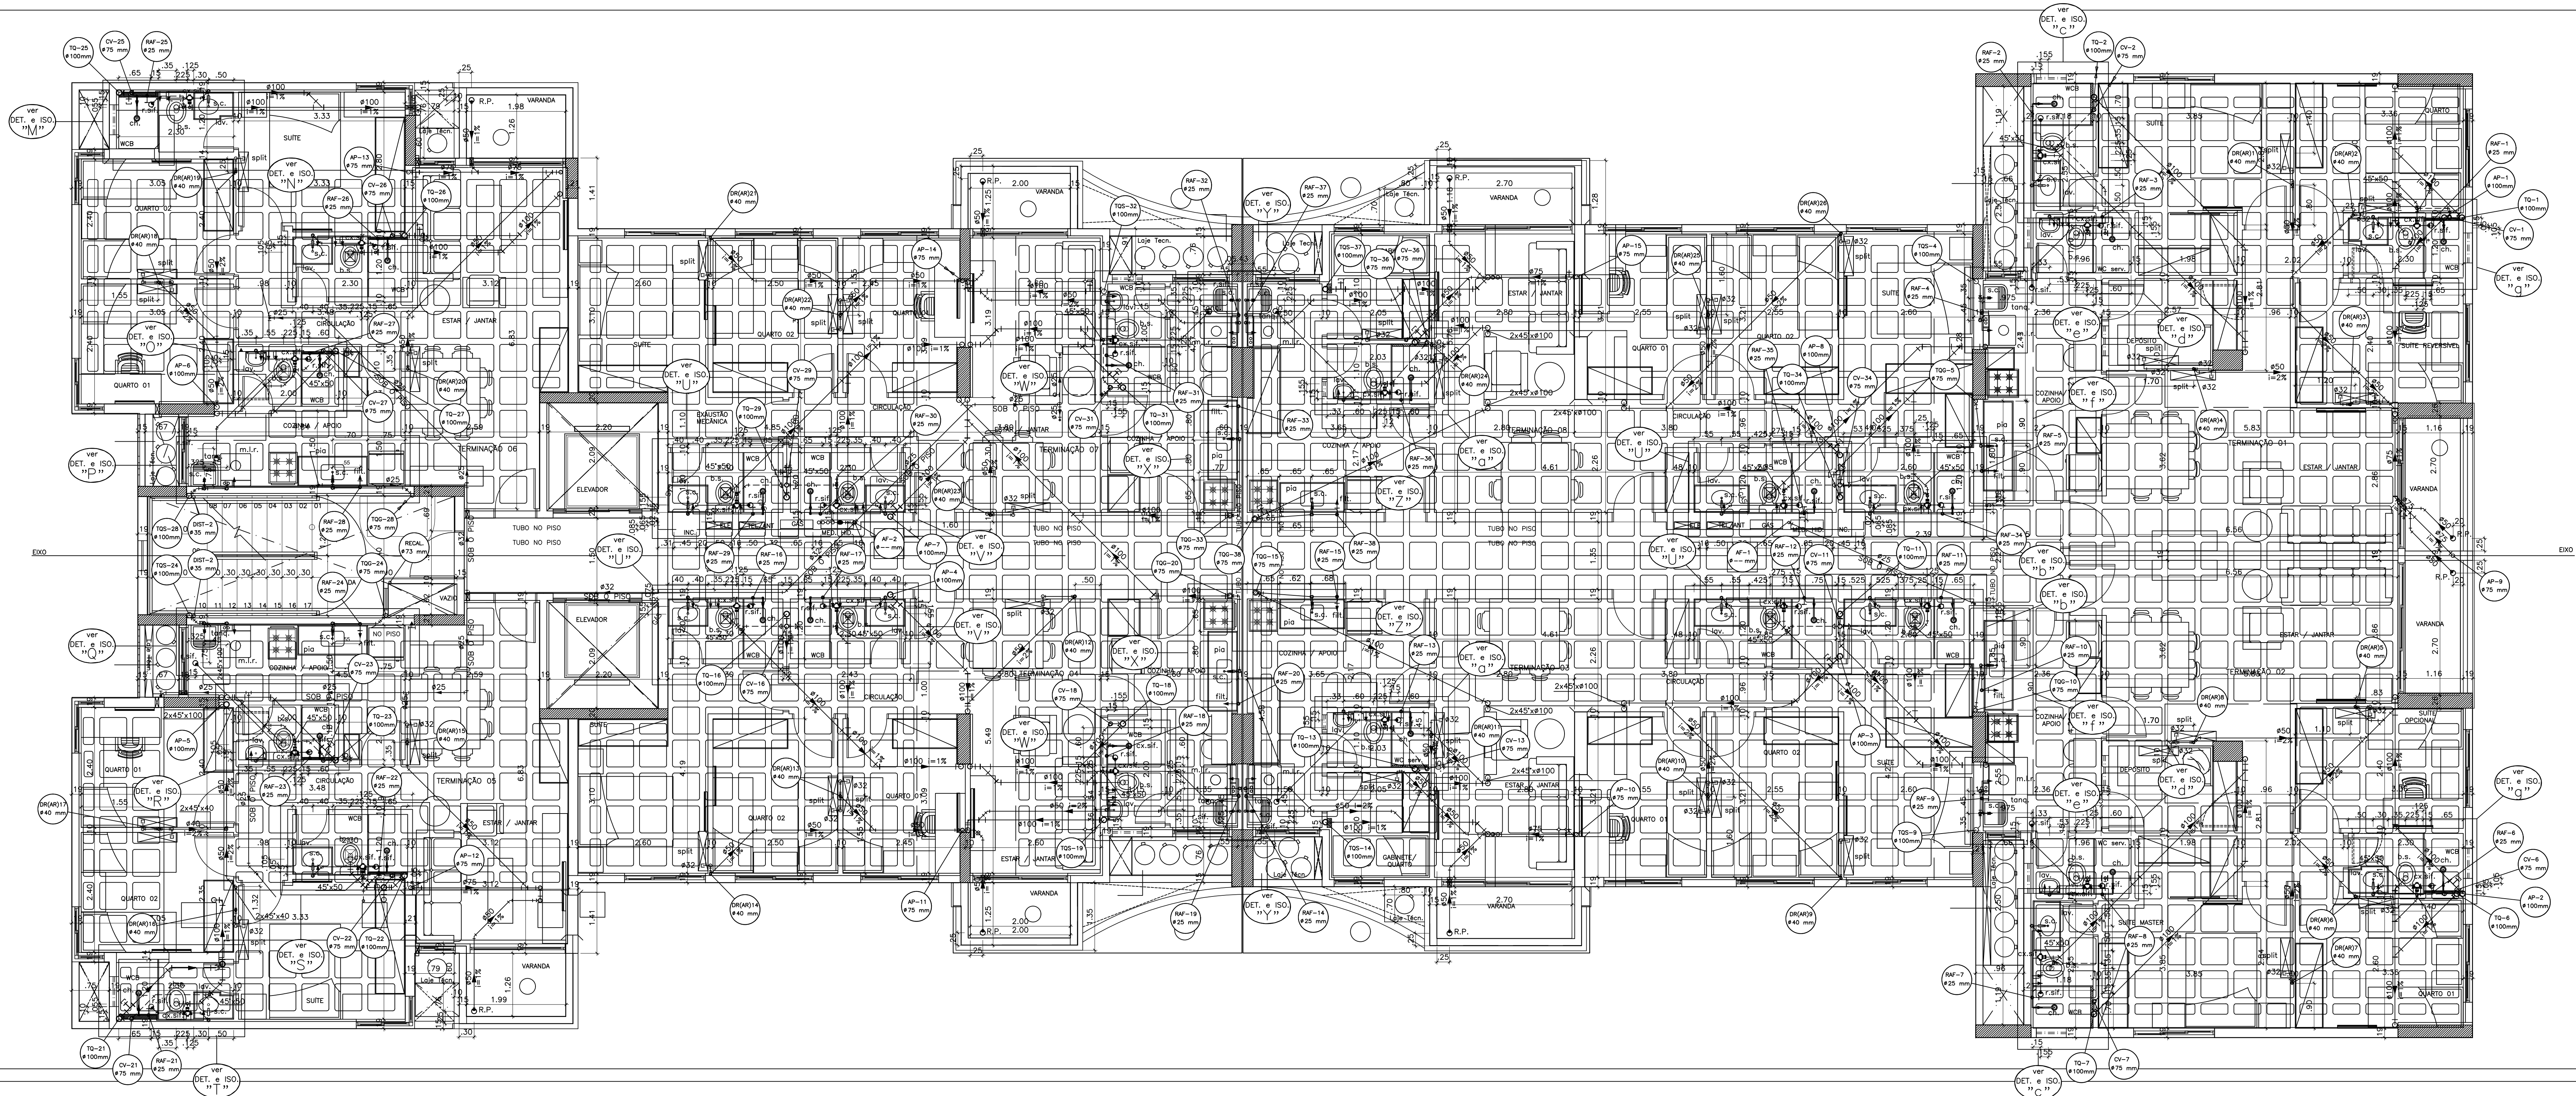

LEGENDA

- TUBULAÇÃO DE ÁGUA FRIA
- TUBULAÇÃO DE ESGOTO
- TUBULAÇÃO DE VENTILAÇÃO
- TUBULAÇÃO DE ÁGUAS PLUVIAIS
- TUBULAÇÃO DE DRENOS DE AR CONDICIONADO
- ENCHIMENTO P/ PASSAGEM DE TUBULAÇÃO
- FURO NO VIGAMENTO P/ PASSAGEM DE TUBULAÇÃO
- VIGAMENTO SEGUNDO O PROJETO ESTRUTURAL
- C.I. CAIXA DE INSPEÇÃO - Ø60cm
- C.G. CAIXA DE GORDURA - TIPO CASA SANO
- C.P. CAIXA DE PASSAGEM - Ø60x50cm

NOMECLATURA

- AF- COLUNA DE ÁGUA FRIA
- TQ- TUBO DE QUEDA DE ESGOTO
- CV- COLUNA DE VENTILAÇÃO
- AP- COLUNA DE ÁGUAS PLUVIAIS
- DR(AQ)- COLUNA DE DRENOS DE AR COND.
- REC(A)- RECALQUE
- EXT- EXTRAVAZOR
- LIMP- LIMPEZA
- B.S.- BACIA SANITÁRIA
- LAV- LAVATÓRIO
- DUCH- DUCHA MANUAL
- CH- CHUVEIRO
- FILT- FILTRO
- M.L.L.- MÁQUINA DE LAVAR LOUÇA
- TANQ.- TANQUE DE LAVAR ROUPA
- M.L.- MÁQUINA DE LAVAR ROUPA
- MIC.- MICRO
- S.C.- SIFÃO COPO
- TORN.- TORNEIRA DE USO GERAL
- C.I.- CAIXA DE INSPEÇÃO
- C.G.- CAIXA DE GORDURA
- C.P.- CAIXA DE PASSAGEM P/ ÁGUAS PLUVIAIS

NOTA

ESTE PROJETO ATENDE AS SEGUINTE NORMAS BRASILEIRAS:
- NBR 15575-4/13 - EDIFICAÇÕES HABITACIONAIS - DESEMPENHO, PARTE 6: REQUISITOS PARA SISTEMAS HIDROSANITÁRIOS;
- NBR 5626/98 - INSTALAÇÃO PREDIAL DE ÁGUA FRIA;
- NBR 8160/99 - SISTEMAS PREDIAIS DE ESGOTO SANITÁRIO - PROJETO E EXECUÇÃO;
- NBR 10844/89 - INSTALAÇÃO PREDIAL DE ÁGUA PLUVIAL;
- NBR 11789/13 - PROJETO E EXECUÇÃO DE INSTALAÇÕES PREDIAIS DE ÁGUA QUENTE;
- VIDA ÚTIL DO PROJETO (VUP) - 20 ANOS.

01	- AS-BUILT	10/04/2022
REVISÃO	DESCRIÇÃO DA REVISÃO	DATA

APROVAÇÕES

PROPRIETÁRIO: CONSTRUTORA DELAMAN SAMPÃO LTDA.
CHPZ 08.309.143/0001-91

RESP. TÉCNICO:

PROJETO: RHC CIVIL - JACINTHO GILSON DE M.C. MEDEIROS
CREA 16-D/AL - R.N.F. 020.173.748-5

ART: AL20180094360

AUTOR DO PROJETO		ENGENHARQ - Medeiros Engenharia e Arquitetura Ltda.	
TÍTULO		PROJETO HIDRO-SANITÁRIO (AS-BUILT)	
OBRA	EDIFÍCIO GRENACHE		ÁREA DE CONSTRUÇÃO 11.877,79m²
LOCAL	RUA JOSÉ CARNEIRO CUNHA SARMENTO, S/N, JATIGUA - MACEIO - ALAGOAS		
DESENHO	DATA	ESCALA	PROJ. ELETRÔNICO
ENGENHARQ	NOV/2019	1/50	GRN-HST-E-006-1oPAVTO-R01
ASSINHO			
ESQUEMA GERAL - 1º PAVIMENTO			
COD. EMPREEND.	ESPECIALIDADE	FASE	Nº DESENHO
GRN	HST	E	006
CÓDIGO DESENHOS		REVISÃO	
T0P		01	

ESQUEMA GERAL - 1º PAVIMENTO

ESCALA: 1/50

- OBS:
- OS BARRILETES QUE ABASTECER O 1º PAVIMENTO ESTÃO INDICADAS NO ESQUEMA GERAL DO 2º AO 9º PAVIMENTO.
 - RECOMENDAMOS QUE NOS SUPORTES DOS DESVIOS DAS PRUMADAS DE ESGOTO E ÁGUAS PLUVIAIS A UTILIZAÇÃO DE DISPOSITIVO AMORTECEDOR (ANIS DE BORRACHA) COM A FINALIDADE DE REDUZIR O RUÍDO PROVOCADOS PELOS EFLUENTES.
 - USAR ISOLAMENTO TÉRMICO NOS TUBOS DE DRENAGEM DOS AR CONDICIONADOS.
 - VER FURROS NAS VIGAS PARA PASSAGEM DAS TUBULAÇÕES.
 - VERIFICAR AS INTERFERÊNCIAS DOS FURROS DAS BACIAS SANITÁRIAS E DOS RALOS DE PISO COM AS NERVURAS DAS CUBETAS DO PROJETO ESTRUTURAL.
 - AS COLUNAS DE A.P., OS DESVIOS DE T.Q., A.P. E OS COLETORES DEVEM SER EM TUBOS PVC TIPO ESGOTO SÉRIE "R" (REFORÇADO).

PROVISO	PROVISO
01	01
02	02
03	03
514	514
515	5