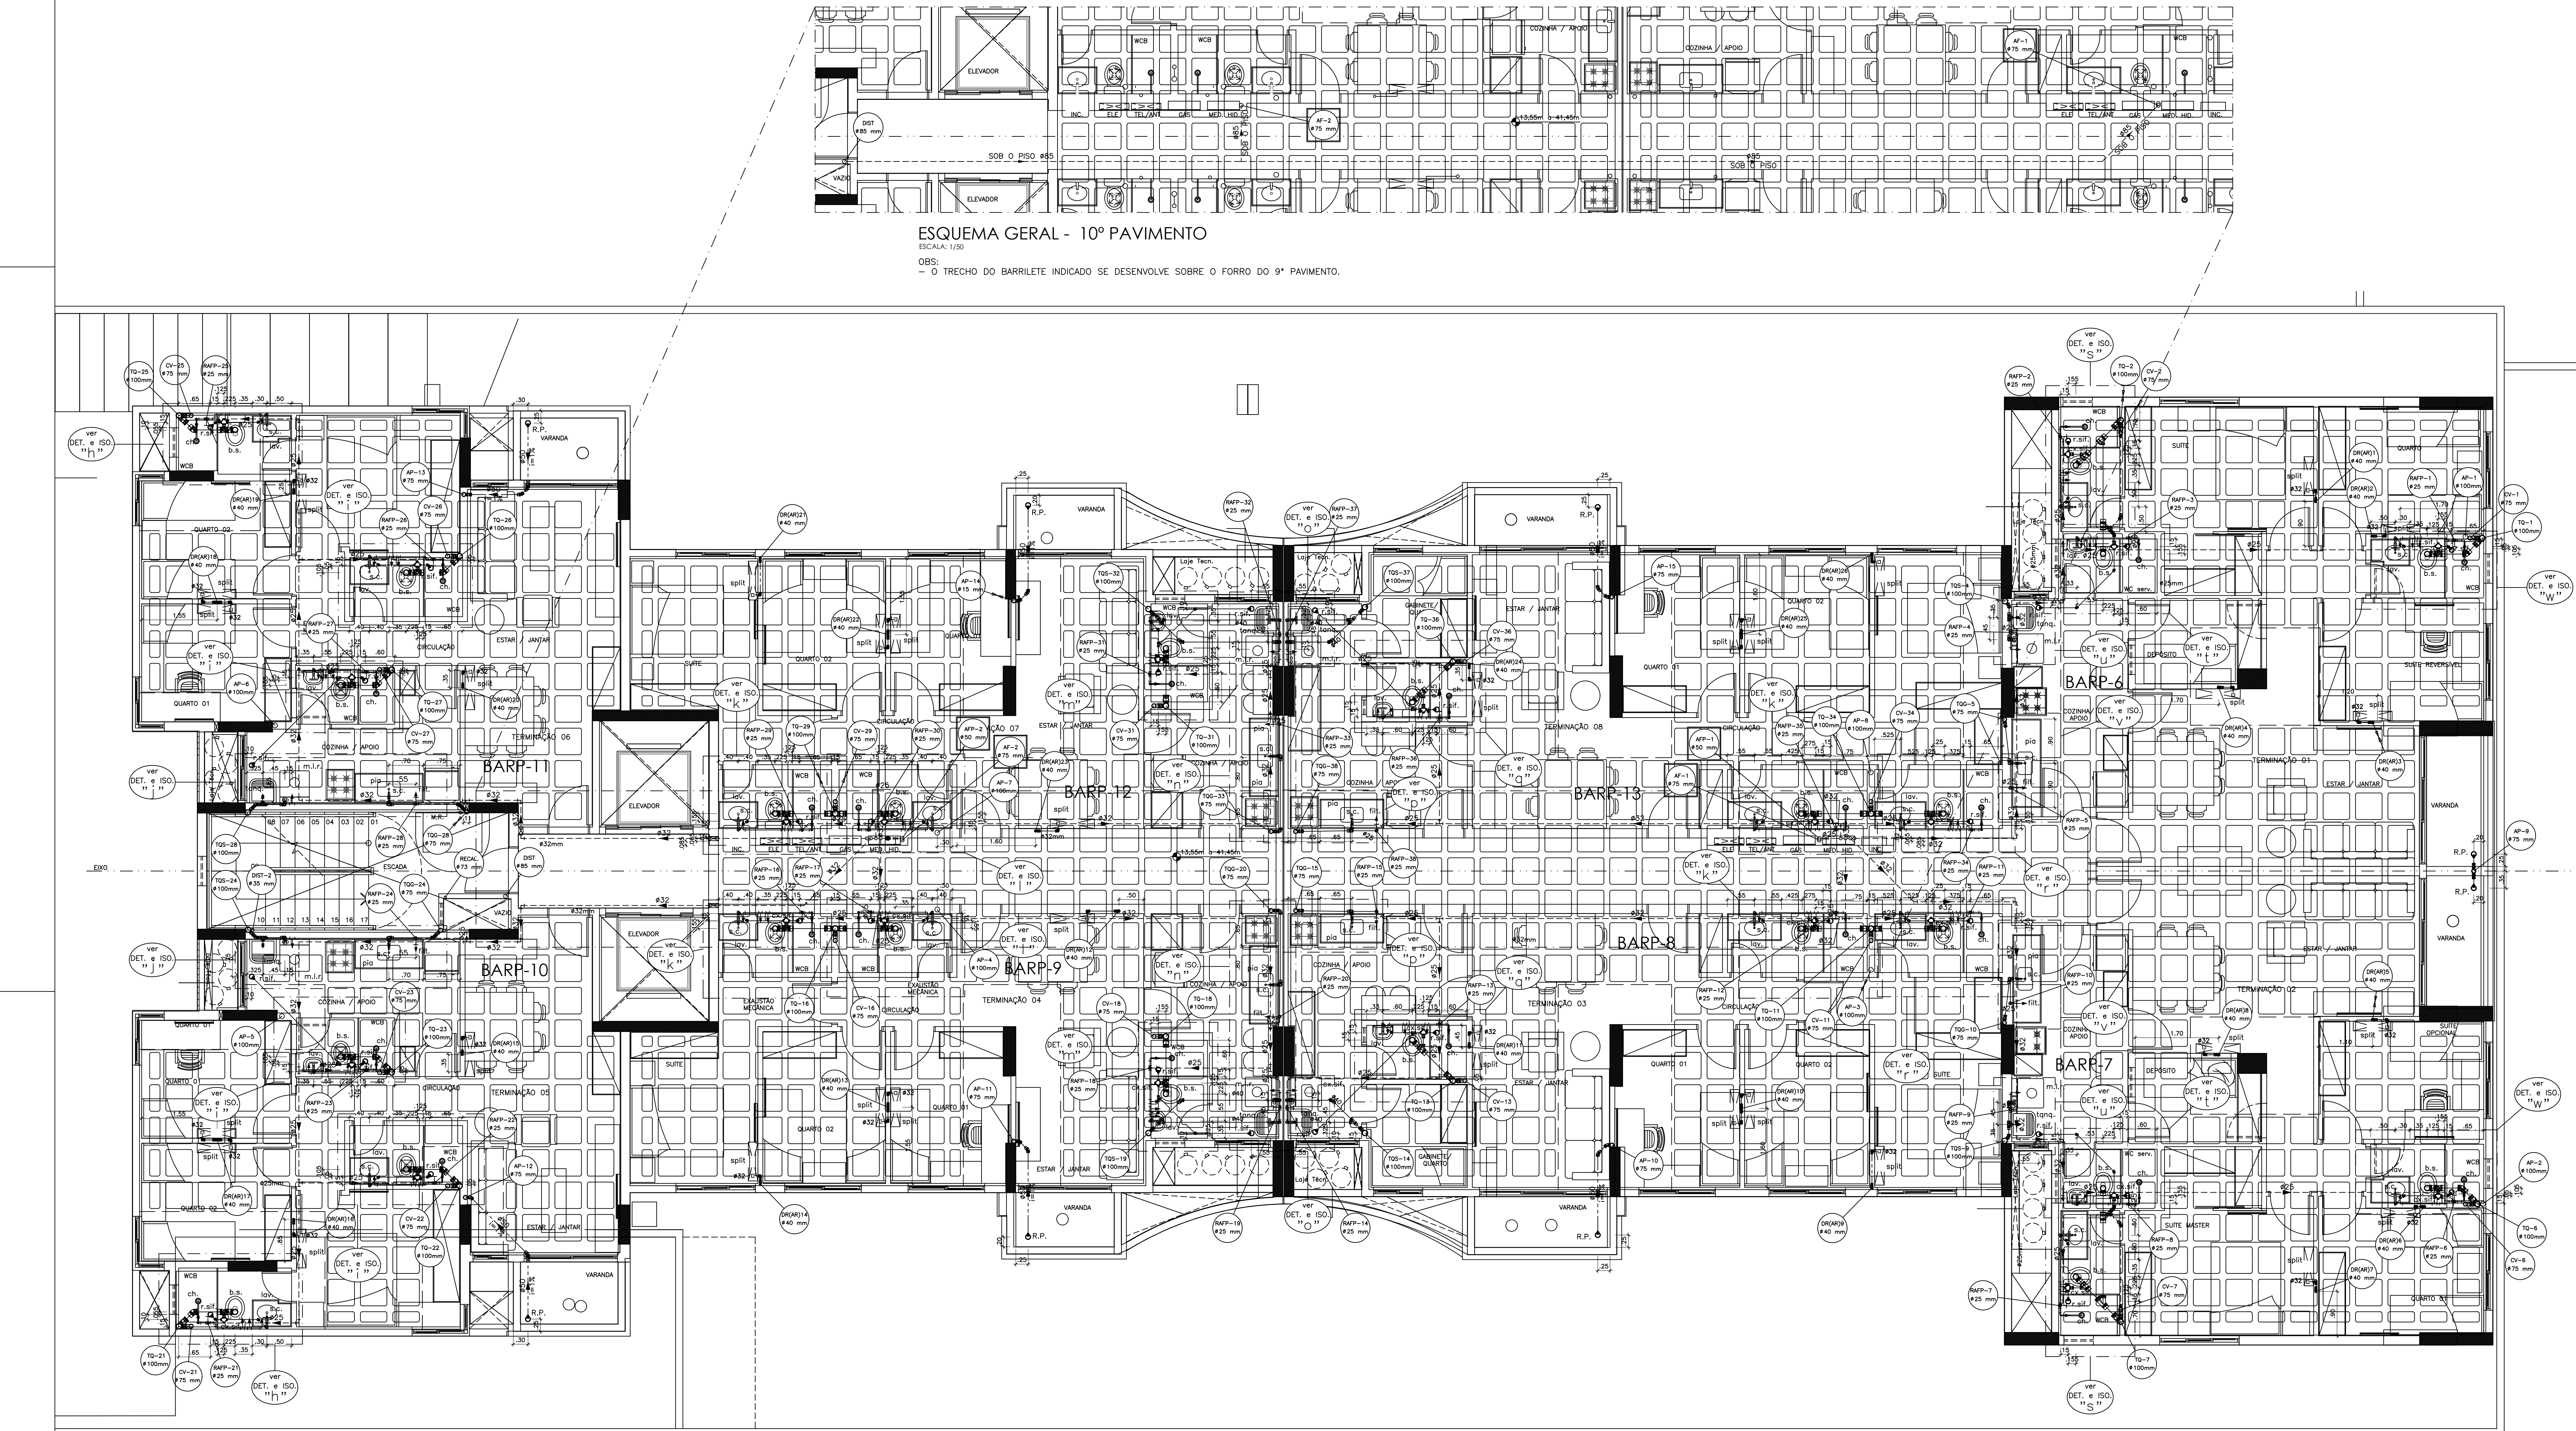


ESQUEMA GERAL - 10º PAVIMENTO
ESCALA: 1/50
OBS: - O TRECHO DO BARRILETE INDICADO SE DESENVOLVE SOBRE O FORRO DO 9º PAVIMENTO.

- LEGENDA**
- TUBULAÇÃO DE ÁGUA FRIA
 - TUBULAÇÃO DE ESGOTO
 - TUBULAÇÃO DE VENTILAÇÃO
 - TUBULAÇÃO DE ÁGUAS PLUVIAIS
 - TUBULAÇÃO DE DRENOS DE AR CONDICIONADO
 - ENCHIMENTO P/ PASSAGEM DE TUBULAÇÃO
 - FURO NO VIGAMENTO P/ PASSAGEM DE TUBULAÇÃO
 - VIGAMENTO SEGUNDO O PROJETO ESTRUTURAL
 - C.I. CAIXA DE INSPEÇÃO - Ø60cm
 - C.G. CAIXA DE GORDURA - TIPO CASA SANO
 - C.P. CAIXA DE PASSAGEM - Ø60x60cm


- NOMECLATURA**
- AF- COLUNA DE ÁGUA FRIA
 - TQ- TUBO DE QUEDA DE ESGOTO
 - CV- COLUNA DE VENTILAÇÃO
 - AP- COLUNA DE ÁGUAS PLUVIAIS
 - DR(AQ)- COLUNA DE DRENOS DE AR COND.
 - REC.- RECALQUE
 - EXT- EXTRAVAZOR
 - LIMP- LIMPEZA
 - B.S.- BACIA SANITÁRIA
 - LAV.- LAVATÓRIO
 - DUCH.- DUCHA MANUAL
 - CH.- CHUVEIRO
 - FILT.- FILTRO
 - M.L.L.- MÁQUINA DE LAVAR LOUÇA
 - TANQ.- TANQUE DE LAVAR ROUPA
 - M.L.- MÁQUINA DE LAVAR ROUPA
 - MIC.- MICROTOR
 - S.C.- SIFÃO CORPO
 - TORN.- TORNEIRA DE USO GERAL
 - C.I.- CAIXA DE INSPEÇÃO
 - C.G.- CAIXA DE GORDURA
 - C.P.- CAIXA DE PASSAGEM P/ ÁGUAS PLUVIAIS

NOTA
ESTE PROJETO ATENDE AS SEGUINTE NORMAS BRASILEIRAS:
- NBR 15575-4/13 - EDIFICAÇÕES HABITACIONAIS - DESEMPENHO, PARTE 6: REQUISITOS PARA SISTEMAS HIDROSANITÁRIOS;
- NBR 5626/98 - INSTALAÇÃO PREDIAL DE ÁGUA FRIA;
- NBR 8160/99 - SISTEMAS PREDIAIS DE ESGOTO SANITÁRIO - PROJETO E EXECUÇÃO;
- NBR 10844/89 - INSTALAÇÃO PREDIAL DE ÁGUA PLUVIAL;
- NBR 1178/83 - PROJETO E EXECUÇÃO DE INSTALAÇÕES PREDIAIS DE ÁGUA QUENTE;
- VIDA ÚTIL DO PROJETO (VUP) - 20 ANOS.

REVISÃO	DESCRIÇÃO DA REVISÃO	DATA

PROPRIETÁRIO:	CONSTRUTORA DELAMAN SANPAIÃO LTDA. CNPJ: 08.309.143/0001-91
RESP. TÉCNICO:	
PROJETO:	PROJ. CIVIL - JACINTHO GILSON DE M.C. MEDEIROS CREA 14-D/AL - R.N.F. 020.173.748-5

ART: AL2018094360

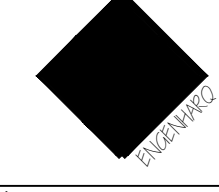AUTOR DO PROJETO:	
 ENGENHARQ - Moderes Engenharia e Arquitetura Ltda.	
TÍTULO: PROJETO HIDRO-SANITÁRIO (AS-BUILT)	
OBRA:	ÁREA DE CONSTRUÇÃO: 11.877,79m²
LOCAL: EDIFÍCIO GRENACHE	
LOCAL: RUA JOSÉ CARNEIRO CUNHA SARMENTO, S/N, JATIGUA - MACEIO - ALAGOAS	
DESENHO:	DATA: NOV/2019
ESCALA:	1/50
PROJ. ELETRÔNICO:	GRN-HST-E-008-10dPWT-R00
ASSINADO: ESQUEMA GERAL - 10º PAVIMENTO	
CÓD. EMPREENH. ESPECIALIDADE FASE Nº DESENHO CÓDIGO DESENHOS REVISÃO:	
GRN HST E 008 1006PAVT 00	

PROJ.	01
02	01
03	01
04	01
ESQUEMA GERAL - 10º PAVIMENTO
ESCALA: 1/50
OBS:
- OS BARRILETES INDICADOS SÃO EXCLUSIVAMENTE DO 10º PAVIMENTO.
- RECOMENDAMOS QUE NOS SUPORTES DOS DESVOS DAS PUNHADEAS A UTILIZAÇÃO DE DISPOSITIVO AMORTECEDOR (ANEIS DE BORRACHA) COM A FINALIDADE DE REDUZIR O RUÍDO PROVOCADOS PELOS EFLUENTES.
- USAR ISOLAMENTO TÉRMICO NOS TUBOS DE DRENAGEM DOS ARS CONDICIONADOS.
- VER FURROS NAS VIGAS PARA PASSAGEM DAS TUBULAÇÕES.
- VERIFICAR AS INTERFERÊNCIAS DOS FURROS DAS BACIAS SANITÁRIAS E DOS RALOS DE PISO COM AS NERVURAS DAS CUBETAS DO PROJETO ESTRUTURAL.
- AS COLUNAS DE A.P., OS DESVOS DE T.O., A.P. E OS COLETORES DEVEM SER EM TUBOS PVC TIPO ESGOTO SÉRIE "R" (REFORÇADO).