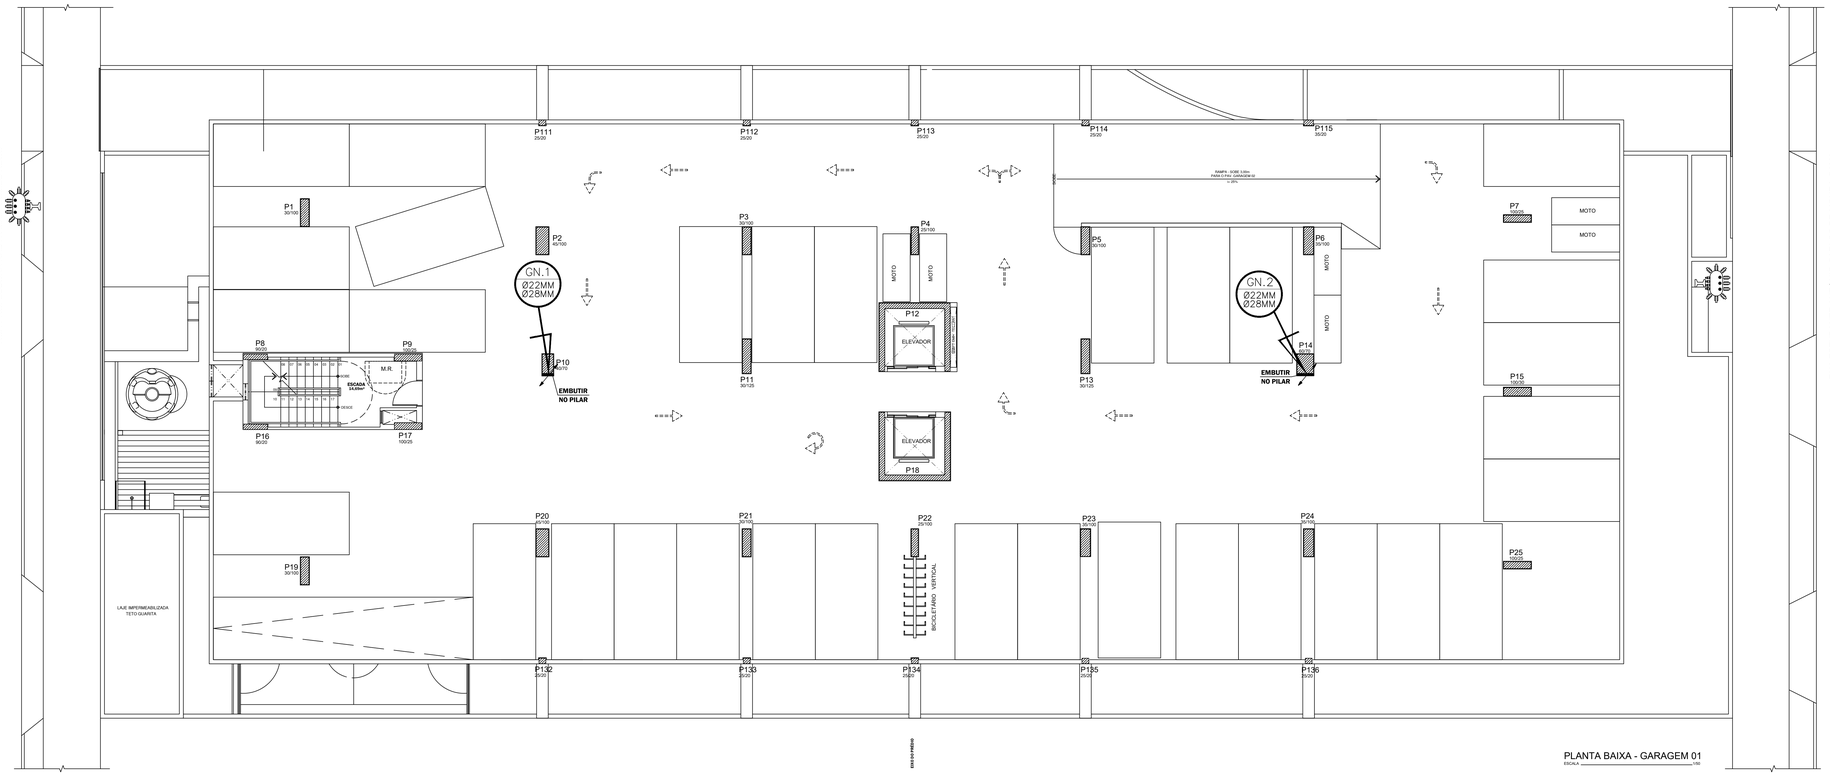

PLANTA BAIXA - GARAGEM 01
ESCALA 1/50

LEGENDA

– – –	Tubulação embutida para gás
———	Tubulação aparente para gás
	Tubulação ascendente
	Tubulação descendente

OBSERVAÇÕES DO PROJETO DE GÁS:

- ENVELOPAR OS TRECHOS DE TUBULAÇÃO JUNTO AOS PILARES OU ALVENARIA CONFORME INDICADO;

- HAVENDO A NECESSIDADE DE REALIZAR QUALQUER ALTERAÇÃO NA CONFIGURAÇÃO DA REDE DURATE A EXECUÇÃO DO SERVIÇO, O PROJETISTA DEVERÁ SER PREVIAMENTE CONSULTADO;

- PARA MAIORES DETALHES, VERIFICAR MEMORIAL DESCRITIVO DO PROJETO DE GÁS.

REVISÃO	DATA	DESCRIÇÃO	RESPONSÁVEL
REV. 02	15/08/23	AJUSTES DE *AS BUILT*: ENCAMINHAMENTO DA TUBULAÇÃO	GUSTAVO NASSAR
REV. 01	20/09/22	PONTO P/ CHURRASCO GOURMET NO PILOTIS	LHESLEY MACÊDO
REV. 00	12/02/21	PROJETO EXECUTIVO DE GÁS	LHESLEY MACÊDO

Responsável Técnico: Lhesley Wandel Barbosa Macêdo Crea RNP 020637438-0

ALGÁS
Gás de Alagoas S.A.
Rua Artur Vital da Silva, 04 Gruta de Lourdes-Maceió/AL
CEP: 57052-260 - Tel: 3218-7700

PROJETO DAS INSTALAÇÕES DE GÁS

Cliente: DELMAN SAMPAIO LTDA.

Empreendimento: STUDIO DESIGN II

Endereço: Rua Profª Nadir Maia G. Rêgo,S/N, Jatiúca, Maceió-AL.

Data: 04/02/20 | Desenho: LHESLEY MACÊDO / ISABELA DANTAS | Escala: 1:100

Título: Planta Baixa Garagem 01 | Prancha: 03/10

Arquivo: PGN STUDIO DESIGN II